

Согласовано

Инв. № подл.


Подпись и дата

Взам. инв. №

Условные обозначения



Дорожное покрытие асфальт

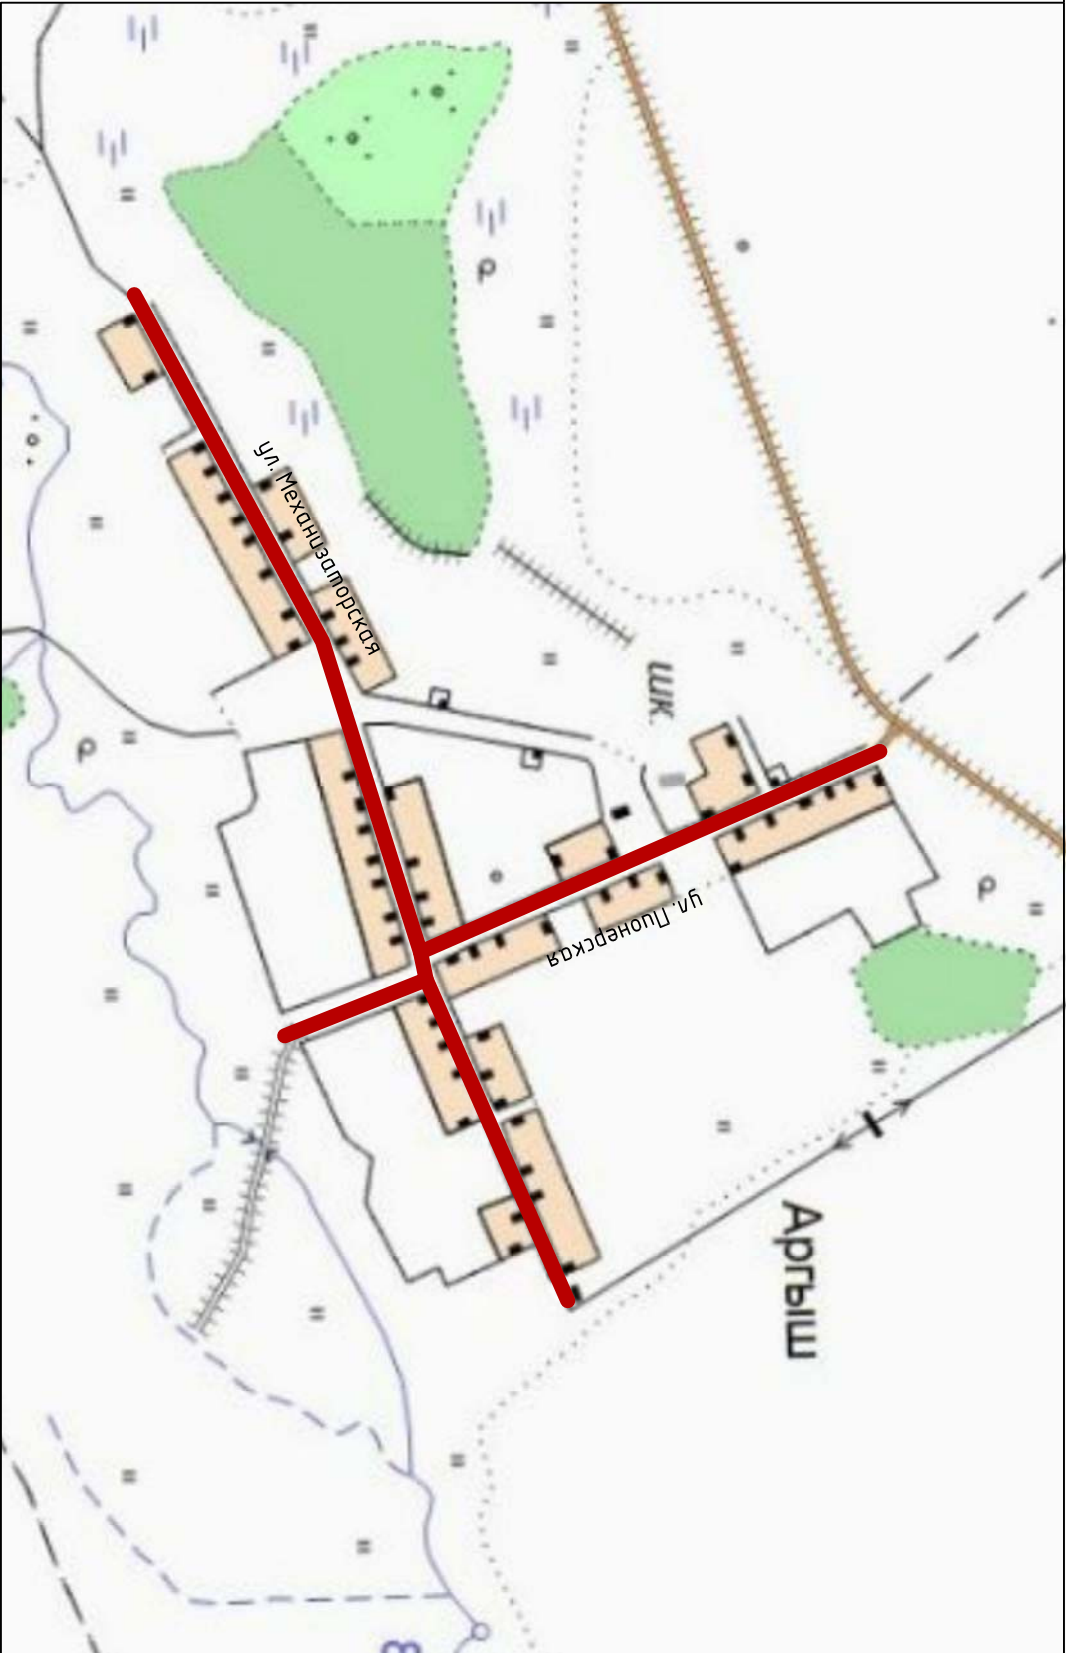

Изм.	Кол. уч.	Лист	№ док.	Подп.	Дата

Исполнительный чертеж:
деревня Аргыш

Улично-дорожная сеть
деревни Аргыш

Стация	Лист	Листов

000 "Центр территориального
развития"

Формат А4